

REFERENCE DRAWINGS

DWG. NUMBER	DESCRIPTION
110492xx	X-REF @ 0.0 SCALE= 1:1 ROT= 0

NOTES


SYMBOL VOOR RADIO-ACTIEVE BRON:

SYMBOL VOOR RADIO-ACTIEF TOESTEL:

1. I.D.V. BRANDWEER ALLE RIJSTAPPEN REESTERS BEVINDEN ZICH IN DE RA. FILE KANTOOR BEDRIJFSNIVEAU-4 DESKUNDIGE. D.V. C. BREEVAART

2. X-REF 110492xx REVISIEN

KEYPLAN

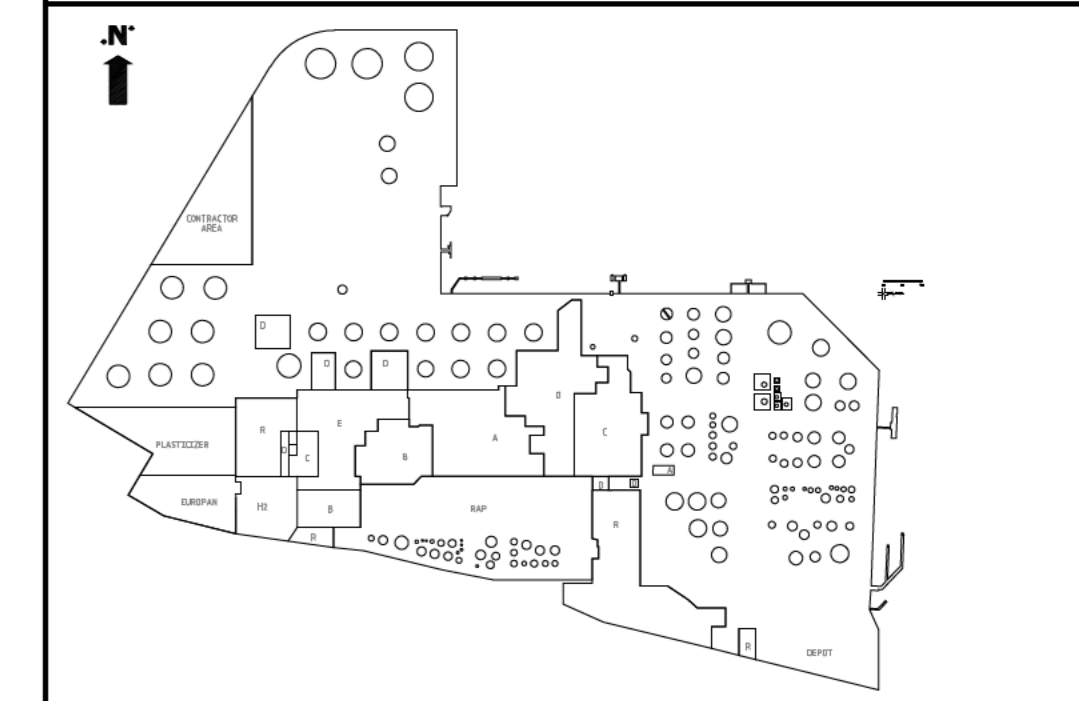

OVERZICHT BRONNEN

LOKATIE NORMAAL	LOKATIE AKTUEEL	LOKATIE NORMAAL (DETAIL)	ESSO BRON	ISOTOOP	TYPE	AKTIVITEIT TOEGESTAAN MBq	AKTIVITEIT ACTUEEL 01-01-17 MBq	TOEPASSING	ALGEMENE VERGUNNING No.
M	M	COKE AREA	330	Cs-137	GAMMA	370	270	SLURRY DENS CHA010	2016/0823-07 28SEP2016
E	E	T-1706, ECBV	360	Cs-137	GAMMA	925	496	NIVO T-1706 (KAY-RAY)	

OVERZICHT TOESTELLEN

L	L	LABORATORIUM	LAB	ISOTOOP	TYPE	TOEPASSING
L	L	LABORATORIUM	LAB 850	GAMMA	15kV (UITSCHAKELBAAR)	PANALYTICAL MINIPAL 4
L	L	LABORATORIUM	LAB 975	GAMMA	50kV (UITSCHAKELBAAR)	RIGAKU NEX OC
L	L	LABORATORIUM	LAB 978	GAMMA	50kV (UITSCHAKELBAAR)	XOS SINDIE + CHLORINE

LEIDER BRAND BESTRIJDING

BY CALAMITEITEN DE VOLGENDE ACTIES: (RSM)

- BY BRAND IN DE NABIJHEID VAN EEN RADIO-ACTIEVE BRON DE BRON MET VEEL WATER KOEL HOUDEN
- BLIJF ZO VEEL MOGELIJK OP AFSTAND VAN R.A. BRON.
- ONMIDDELIJK WAARSCHUWEN

A L.R. PIJL (NRG) 06-57595127
 B C. BREEVAART TST 5095
 C M. KNEGT TST 4270
 D C.L. V/D WATERING TST 4728 / 4934
 E D.D.J. MOERKERK TST 4728 / 4934

A WAARSCHUWT
 F INSPECTIE SZW (030-2305600)
 G INSPECTIE ILT (088-4890000)

EXTERN: COORDINEEREND STRALINGSDESKUNDIGE CSD
 TOEZICHTHOUDEND STRALINGSDESKUNDIGE (TSD)
 VERVANGEND TSD

DISTRIBUTIE

- BRANDWEER SUPERVISOR 2x
- MANAGER REFINERY SHIFT 1x
- C. BREEVAART 3x
- TGSV Console CFH 1x
- TGSV Console ABI 1x
- SAFETY SUPERVISOR 1x

BY WIJZIGING OVERLEG PLEGEN MET C. BREEVAART

BEREPLAATS RADIO-ACTIEVE STOFFEN ALLEEN TIJDELIJKE OPSLAG BRONNEN

SEE NOTE *1

REV.	BY	DATE	DESCRIPTION	CHKD	RVW	CON.
63	RD	218377	ADD. NOTE 2 (X-REF REVISION)			
62	BA	080976	AS BUILT UP DATE FOR JOB 140000A			
61	BA	080476	AS BUILT FOR 140000A			
64	AKA	021117	AS BUILT FOR 17030201			

SCALE	DATE	APPROVED FOR
1:5000	JAN 96	BT
	JAN 96	BT
	MAR 95	EM

OVERALL PLOTPLAN
 OVERZICHT RADIO-ACTIEVE BRONNEN
 REFINERY ROTTERDAM

UNIT	DRAWING NUMBER	REV.	SIZE
XX	110502	64	A0